1 UFABC – BLOCO ALFA
Planta do Primeiro Pavimento – 1077,22m2
ESCALA:1: 75

- X14 - Marquise Metálica - ver projeto específico
- X7 - Cobertura em telha metálica tipo sanduíche em aço zincado , pré-pintadas na cor AMARELA 116 Escala Pantone.

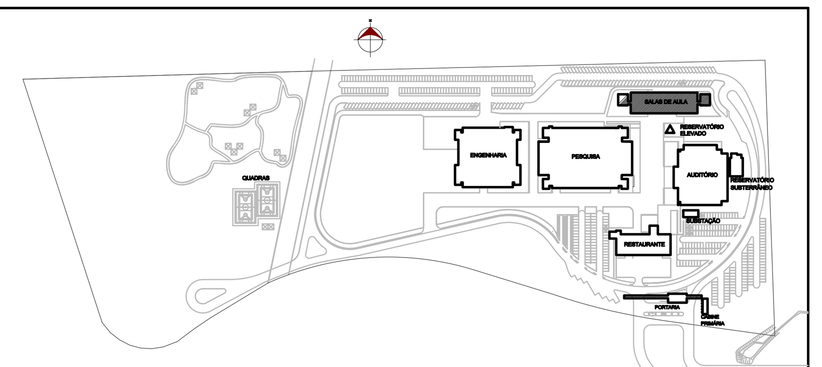

PLANTA GUIA

NOTAS GERAIS:

- ALTERAÇÕES DEVERÃO TER AUTORIZAÇÃO PRÉVIA DO RESPONSÁVEL PELO PROJETO E DA FISCALIZAÇÃO
- VER RELAÇÃO DE DOCUMENTOS - CSBDET-A-ACB-001
- VER TABELA DE ACABAMENTOS - CSBDET-A-ACB-001
- VERIFICAR AS MEDIDAS NA OBRA
- TODAS AS MEDIDAS REFEREM-SE AS ALVENARIAS E ESTRUTURA SEM REVESTIMENTO
- O DIMENSIONAMENTO E A ESTABILIDADE DAS PEÇAS SÃO DE RESPONSABILIDADE DA EMPRESA EXECUTORA DO SERVIÇO
- MEDIDAS E NÍVEIS EM METROS (EXCETO ONDE INDICADO)
- VERIFICAR TODAS AS MEDIDAS EM OBRA ANTES DA EXECUÇÃO.
- A EMPRESA EXECUTORA DEVERÁ FORNECER OS MATERIAIS CONFORME DETALHE ESPECÍFICO DE PROJETO OU EQUIVALENTE EM GEOMETRIA, DESEMPENHO E QUALIDADE.
- TODAS AS PORTAS DEVERÃO RECEBER SOLEIRAS CONFORME CRITÉRIOS ESPECIFICADOS NOS DETALHES TÍPICOS DE SOLEIRAS.

UFABC / QUADRO GERAL DE ACABAMENTOS

PISOS EXTERNOS

P1 - Piso em concreto asfáltico usinado a quente (vias).

P2 - Piso em blocos pré-moldados, intertravado de concreto, 12,5cmx21cmx6cm, na cor Camurça (Buff), resistência compressão 35Mpa, conforme NBR 9780 e 9781, Ref. Artpiso 6cm, Glasser ou equivalente (estacionamentos).

VAGAS - Requadro 1.35x4.80m de piso em blocos pré-moldados de concreto, 30x45x6cm, conforme NBR 9780 e 9781, Pef.: Pisograma Pavigrade/Quadrado da Tecpavi ou equivalente, com preenchimento em brita n° 01 (permeabilidade = 62%).

P3 - Piso em blocos pré-moldados, intertravado de concreto, 12,5cmx21cmx6cm, nas cores Camurça (Buff), Grafite (Future Gray) e Amarelo (London Tan), resistência compressão 35Mpa, conforme NBR 9780 e 9781, Ref. Artpiso 6cm, Glasser ou equivalente (passeios de pedestres).

P4 - Piso em concreto armado desempenado (ciclovias / calçadas envoltórias / casas de máquinas).

P5 - Piso podotatil para áreas externas, intertravado de concreto, 20cmx20cmx6cm, na cor vermelha para piso podotátil direcional e amarelo para piso podotátil de alerta, conforme NBR 9780, NBR 9781 e NBR 9050, Maski ou equivalente.

PISOS INTERNOS

P6 - Piso em cerâmica extrudada, tipo industrial, antiácido, dimensões de 11,5cm x 24cm x 1,4cm, resistência a abrasão profunda (mm3) < 130, nas cores cinza clara com rejunte de piso anticorrosivo, linha Gressit, ref. Gail - modelo: 1014 cor: 1001 ou equivalente. (copas / cozinha / laboratorios).

P7 - Piso argamassado de alta resistência com agregados minerais, aditivos, cimento branco, espessura de 10mm, com aplicação de seladora acrílica e cera, junta serrada e baguete em pvc, conforme NBR EB2100 (circulações internas) cor: cinza.

P8 - Piso vinilico antiestático, condutivo elétrico, 61cmx61cm, Colorex EC classic, cor branco, Everest 250201, fab. Forbo ou equivalente.

P9 - Piso tatil direcional e de alterta para ambientes internos, em borracha antiderrapante, 30cmx30cm, cor amarela, conforme NBR9050, ref. Haiah ou equivalente.

P10 - Piso elevado em placas de aço com enchimento em concreto celular 60cmx60cmx32mm, acabamento em piso laminado melamínico, cor Areia

P11 - Piso cerâmico, 45cmx45cm, linha Essencial, cor Granilite Cinza, PEI-4, fabricação Portobello ref. 98359 E.

P12 - Piso em carpete, buclê, espessura de 3,5mm, em 100% PP(polipropileno) com proteção antiácaro, cor Verde ref. 8.01.8634, tipo Lumiere, fabricação São Carlos ou equivalente;

P13 - Piso em tabuas de madeira tipo ipê, largura de 10cmx2cm, cor tabaco, acabamento em sinteco meio brilho, fixados com barrotes de madeira peroba de 5cmx6cm preenchidos com argamassa de cimento e areia na proporção de 1/3 (Palco do auditório).

P14 - Piso de granito apicoado em placas 60cmx60cm, cor: cinza andorinha.

P15 - Piso de granito polido em placas 60cmx60cm, cor: cinza andorinha.

P16 - Piso em manta vinílica, esp=2mm, ref. Absolut Cosmic, cor: Sirius, da FADEMAC ou equivalente. (Anfiteatro/Biblioteca/Administração)

P17 - Piso em Deck de Madeira boleado, tabuas 10x2cm, em ipê, com acabamento em verniz maritimo acetinado, fixado em barrotes de madeira peroba 5x5cm preenchidos com argamassa de cimento e areia na proporção de 1/3, ref. Suvinil ou equivalente

P18 - Piso autonivelante em camada resina epoxi de alta resistência a compressão, resistente a ataques químicos, espessura e=3mm, sobre primer selador e substrato. Cor: cinza platina

REVESTIMENTOS EXTERNOS

RE1 - Revestimento em cerâmica 9,5cmx9,5cm PEI 4, junta a prumo, ARQ design Bege Médio, fabricação Portobello, ref: 98172 ET.

RE2 - Revestimento de fachada em chapisco, emboço e reboco com cobertura em textura acrílica cor: Areia Sun Dune - Coral.

RE3 - Revestimento de fachada em chapisco, emboço e reboco com pintura acrílica, linha Fachada 100% acrílica, cor cinza D152, ref. Suvinil, Coral ou equivalente.

RE4 - Revestimento de fachada em chapisco grosso com pintura acrílica, linha Fachada 100% acrílica, cor cinza D152, ref. Suvinil, Coral ou equivalente.

RE5 - Revestimento em cerâmica 5cmx5cm, PEI 3, junta a prumo, linha design, cor Laranja JC 1220, ref Jatobá, ou equivalente

RE6 - Revestimento de fachada em chapisco, emboço e reboco com pintura acrílica, linha Fachada 100% acrílica, cor vermelha P113, ref. Suvinil, Coral ou equivalente.

RE7 - Revestimento em cerâmica 5cmx5cm, junta a prumo, linha Atlântico, cor Vermelho Açores SG 8010/0, ref. Atlas ou equivalente

RE8 - Revestimento em cerâmica 5cmx5cm, PEI 2, junta a prumo, linha design, cor Preto Wagner - JC 1620, ref Jatobá ou equivalente

RE9 - Pintura acrílica, linha Fachada 100% acrílica, cor preta, ref. Suvinil, Coral ou equivalente, sobre selador acrílico, ref. Suvinil, Coral ou equivalente.

RE10 - Revestimento em cerâmica 5cmx5cm, PEI 2, junta a prumo, linha piscina, cor Azul Riviera - JC 1812, ref Jatobá ou equivalente.

RE11 - Bloco aparente, limpo e seco com pintura acrílica, linha Fachada 100% acrílica, cor cinza D152, ref. Suvinil, Coral ou equivalente.

RE12 - Mosaico em revestimento em mosaico vidrílico, 2cmx2cm, em tom de laranja ref. 1500, Vidrotil ou similar

RE13 - Revestimento em chapa perfurada furo de 6,35mm, em aço galvanizado 1,95mm, placas de 2,00mx1,20m referência permetal EC9mm AA44,10%, pintura esmalte na cor vermelho fosco.

REVESTIMENTOS INTERNOS

R1 - Revestimento de gesso em paredes internas em blocos de concreto, espessura 0,7cm, base em tinta para gesso com dupla função: fundo e acabamento, em resina acrílica na cor branca, linha "Tinta para gesso", referencia Suvinil ou equivalente com pintura latex vinil acrílico, cor preto, ref. Suvinil, Coral ou equivalente.

R2 - Revestimento em massa acrílica e pintura em tinta latex acrílica, semi-brilho, cor: preto, ref. Suvinil, Coral ou equivalente. (painéis em drywall)

R3 - Revestimento acústico com lã de tecido não tecido termobonder de 35kg/m3, espessura de 5cm - ref. Isonar ou equivalente, fixado com perfis metálicos e tecido acústico e rodapé de lambri de madeira (platéia do auditório)

R4 - Revestimento acústico com lã de tecido não tecido termobonder de 35kg/m3, espessura de 5cm - ref. Isonar ou equivalente, fixado com perfis metálicos e ripado vazado vertical de madeira e rodapé de lambri de madeira, conforme projeto. (platéia do auditório)

R5 - Revestimento acústico com espuma de poliuretano, autoextinguível 30Kg/m3, 1250X650, modelo Sonex ROC30, cor Marrom, Sonex ou equivalente em geometria, qualidade e desempenho.

R6 - Revestimento em chapisco, emboço e reboco com cobertura em massa corrida e tinta acrílica semi-brilho cor: branca em paredes interna de blocos de concreto, referencia Coral.

R7 - Revestimento em pastilha 4,5cmx4,5cm, Colors Branco, fabricação Portobello ref. 98172 ET.

R8 - Revestimento em massa acrílica e pintura em tinta latex acrílica, semi-brilho, cor: branco, ref. Coral (painéis em drywall)

R9 - Revestimento em cerâmica 11,6cm x 11,6cm x 0,9cm, PEI4, branco nevada acetinado, referencia Gail, linha Combicolor linha Revest 1209, cor Branco Nevada Acetinado - 3001, com faixa em cerâmica do mesmo produto na cor Azul Cobalto - 3576 (copa e cozinha).

R10 - Revestimento em mosaico vidrílico, 2,00cmx2,00cm, tipo degrade artístico, em três tons de verde, sendo 20% do ton 230 e 30% do ton 240A e 50% do ton 260, referência Vidrotil (Foyer)

R11 - Concreto aparente, com acabamento em verniz acrílico incolor brilhante, inclusive estucamento e lixamento mecânico, ref. Suvinil ou equivalente

R12 - Revestimento em placas acústicas com superficie esculpida em cunhas anecoicas a base de espuma flexivel de poliuretano, 1250x650mm, e=20mm, cor cinza grafite, densidade 30kg/m3, linha Flexsonic, ref. Sonex ou equivalente em geometria, qualidade e desempenho.

R13 - Revestimento acústico nas paredes com lã mineral 40kg/m3, espessura de 50mm, com véu de vidro e a face externa com filme termoacústico classe a , fixado com perfis metálicos e protegidos com tela tipo exp-12, linha Wallfelt Soft Véu, modelo WF50, Isover ou equivalente em geometria, qualidade e desempenho.

R14 - Revestimento de gesso em paredes internas em blocos de concreto, espessura 0,7cm, massa acrílica e pintura em tinta epoxi, cor: branco, ref. Suvinil, Coral ou equivalente.

R15 - Revestimento em massa acrílica e pintura em tinta acrílica, semi brilho, na cor branca - Ref. Coral, sobre estrutura em concreto.

FORROS

F0 - Sem forro / Pintura acrílica semi-brilho, na cor branca, Ref. Coral, sobre massa corrida acrílica.

F1 - Forro em gesso acartonado,Apoio,com acabamento em pintura acrílica semi brilho, na cor branca , Ref. Coral ,sobre massa corrida acrílica.

F2 - Forro em placas moduladas 62,5cm x 62,5cm, em fibra mineral, linha Saara, Esplane, com sanca de arremate em gesso, conforme projeto.

F3 - Forro em placas moduladas 125,0cm x 62,5cm, em fibra mineral, linha Saara, Esplane.

F4 - Forro acústico modulado em fibra mineral, modelo Cosmos, fabricação Sonex, 62,5cmx62,5cm + sanca lateral em gesso acartonado com pintura acrílica na cor branca

F5 - Forro de placa dupla cimentícia de madeira mineralizada, tipo Climatex-natural, na cor preta, 440kg/m3 - espessura de 50mm (duas placas de 25mm), Epex-Climatex ou equivalente

F6 - Forro em gesso acartonado, monolítico, com acabamento em pintura acrílica na cor preto, ref. Placo ou equivalente.

F7 - Concreto aparente, com acabamento em verniz acrilico incolor brilhante, inclusive estucamento e lixamento mecânico, ref. Suvinil ou equivalente.

F8 - Revestimento em placas acusticas com superficie esculpida em cunhas anecoicas a base de espuma flexivel de poliuretano e=20mm. ref. Sonex

F9 - Revestimento em placas acusticas com espuma de poliuretano, autoextinguível 30Kg/m3, 1250X650, modelo Sonex ROC30, cor Marrom, Sonex ou equivalente em geometria, qualidade e desempenho.

F10 - Revestimento acústico em placas de gesso perfurada, branca, 2.40mX1.20m, ref. Gyptone QT41-BR da Placo ou equivalente, com forro em gesso acartonado, monolítico, com acabamento em pintura acrílica na cor branca, conforme projeto

F11 - Forro colméia em grelhas de alumínio tipo "Y" de 15mm de base por 38 mm de altura, com cinta perimetral, apoiadas sobre perfil T15 clicado, modulação 62,5cmX62,5cm, cor: branca, ref. Colmeia Belize da Refax

F12 - Forro em gesso acartonado, monolítico, com acabamento em pintura acrílica na cor branca, ref. Placo ou equivalente; com revestimento acústico de lã mineral 40kg/m³, espessura de 50mm, com véu de vidro e a face externa com filme termoacústico classe a60 , fixado com perfis metálicos e protegidos com tela tipo exp-12, linha Wallfelt Soft Véu, modelo WF50, Isover ou equivalente em geometria, qualidade e desempenho.

F13 - Forro em placas gesso liso, revestida a quente, com uma película rígida de PVC, 62,5cm X 62,5cm, fixada em estrutura tegular em aço, modelo Gyprex - GLIR02, Placo ou equivalente

IMPERMEABILIZAÇÃO - ESPECIFICAÇÕES

SISTEMA 01 - IM01 - VIGAS CALHA: Manta asfáltica produzida a partir da modificação física do asfalto com polímeros (plastoméricos PL / elastoméricos EL), estruturada com não-tecido de filamentos contínuos de poliéster previamente estabilizado, 4mm, acabamento aluminizado Ref. Viapol.

SISTEMA 02 - IM02 - LAJES PRÉ-MOLDADAS: Manta asfáltica produzida a partir da modificação física do asfalto com polímeros (plastoméricos PL / elastoméricos EL), estruturada com não-tecido de filamentos contínuos de poliéster previamente estabilizado, 4mm, NBR 9952. Ref. Torodin 4mm.

SISTEMA 03 - IM03 - LAJES JARDINEIRAS: Manta asfáltica produzida a partir da modificação física de asfaltos com polímeros (plastoméricos PL / elastoméricos EL). Estruturada com não-tecido de filamentos contínuos de poliéster previamente estabilizado. Possui em sua composição exclusivo herbicida atóxico, inibidor do ataque de raízes, 4mm. Ref. Torodin Antiraiz 4mm, Torodin/Viapol ou equivalente

SISTEMA 04 - IM04 - BALDRAMES, POÇO DOS ELEVADORES E PAREDES INTERNAS E EXTERNAS: Revestimento impermeabilizante, semi-flexível, bi-componente (A+B), à base de cimentos especiais, aditivos minerais e polímeros decaracterísticas impermeabilizantes, aderência e resistência mecânica. NBR 11905 Ref. Viaplus 1000, Torodin/Viapol ou equivalente

SISTEMA 05 - IM05 - RESERVATÓRIOS ENTERRADOS E ELEVADOS, ESPELHOS DÁGUA E ÁREAS MOLHADAS: Impermeabilizante à base de resinas termoplásticas e cimentos com aditivos e incorporação de fibras sintéticas (polipropileno). Essa composição resulta em uma membrana de polímero modificado com cimento com características de resistência, flexibilidade e impermeabilidade. Ref. Viaplus 7000-Fibras, Torodin/Viapol ou equivalente

GERAIS

X1 - Brise, tipo colméia 200mmx200mmx100mm, em em perfis de aluminio, tipo U, encaixados entre si, acabamento em pintura em dupla face a base de esmalte poliester na cor laranja,referencia Refax.

X2 - Brise, tipo colméia 100mmx100mmx100mm, em em perfis de aluminio, tipo U, encaixados entre si, acabamento em pintura em dupla face a base de esmalte poliester na cor laranja,referencia Refax.

X4 - Parede divisória dupla em painel de gesso, espessura de 12cm, referência Apoio.

X5 - Parede em alvenaria de blocos de concreto nas dimensões de 19cmx39cmx39cm, 14cmx39cmx39cm ou 9cmx39cmx19cm com revestimento em chapisco, emboço e reboco com pintura acrílica conforme indicação em projeto;

X6 - Fechamento em elemento vazado de concreto, 39cmx39cm, 9 furos, 23A, espessura de 10cm, referência de fabricação Neorex ou equivalente;

X7 - Cobertura em telha metálica em aço zincado, simples, espessura 0.65mm, tipo trapezoidal, pré-pintadas na cor Amarela 116 Escala Pantone, referência LR40, fabricação Perfilor ou equivalente, com Cumeeira Lisa para telha metálica

X8 - Divisória sanitária em laminado melamínico estrutural TS, com acabamento texturizado dupla face, montantes em perfil reforçado de aluminio, liga 6063, tempera T6, acabamento em pintura eletrostática na cor branca.

X9 - Porta acústica dupla de madeira com STC=40dB e vedação tipo guilhotina conforme detalhe específico.

X11 - Cobertura em telha metálica em aço zincado, dupla, com miolo isolante, espessura 0.65mm, tipo trapezoidal, pré-pintadas na cor branca, referência LR40, fabricação Perfilor ou equivalente;

X12 - Rufos e contrarufos em chapa de aço galvanizada dobrada n°26 +pintura esmalte na cor cinza chumbo ref. suvinil ou similar sobre fundo preparador

X13 - Caixilhos em aluminio com pintura eletrostática na cor branca conforme projeto específico.

X14 - Marquise em treliça metálica com revestimento externo composto em chapa dupla de aluminio de 0,3mm, núcleo em polietileno de baixa densidade, pintura na cor amarela 116 - Escala Pantone, junta plástica em silicone neutro, tipo Alucobond .

JWA ISO 9001 Construção e Comércio Ltda.

BENNO PERELMUTTER ARQUITETURA PLANEJAMENTO LTDA
ARQ. BENNO PERELMUTTER
ARQ. MARCIEL PEINADO

Descrição de revisão

REVISÃO	DESCRIÇÃO:	DATA:
C	AS BUILT- EXECUTADO PELA JWA	
B	ATENDIMENTO AOS COMENTÁRIOS DA GERIBELLO	16/08/10
A	REVISÃO EIXO 1 A 4	02/07/10
02	COMPATIBILIZAÇÃO – PROJETOS EXECUTIVOS	04/01/10
01	ANÁLISE ESPECÍFICA – PROJETO EXECUTIVO – 09/11/09	10/11/09
00	EMISSÃO INICIAL	15/10/09

UFABC
FUNDAÇÃO UNIVERSIDADE FEDERAL DO ABC
PREFEITURA UNIVERSITÁRIA
COORDENAÇÃO DE PROJETOS - UFABC/SBC

OBRA: CSB - CAMPUS SÃO BERNARDO
FASE: PROJETO EXECUTIVO
DISCIPLINA: ARQUITETURA
LOCAL: RUA DO TÚNEL S/N
DESCRIÇÃO: BLOCO ALFA - SALAS DE AULA
PLANTA N. 3,50
DISCIPLINA: A
REVISÃO: C
PROJETO: MP
DESENHO: EBT
RESP.TEC.: MP
VERIFICADO:
APROVADO:
CREA:
ESCALA: 1:75
DATA: 16/08/10
FOLHA: 02/31

CSBBLSA–A–BASE–110–C